


Vedlegg D-1

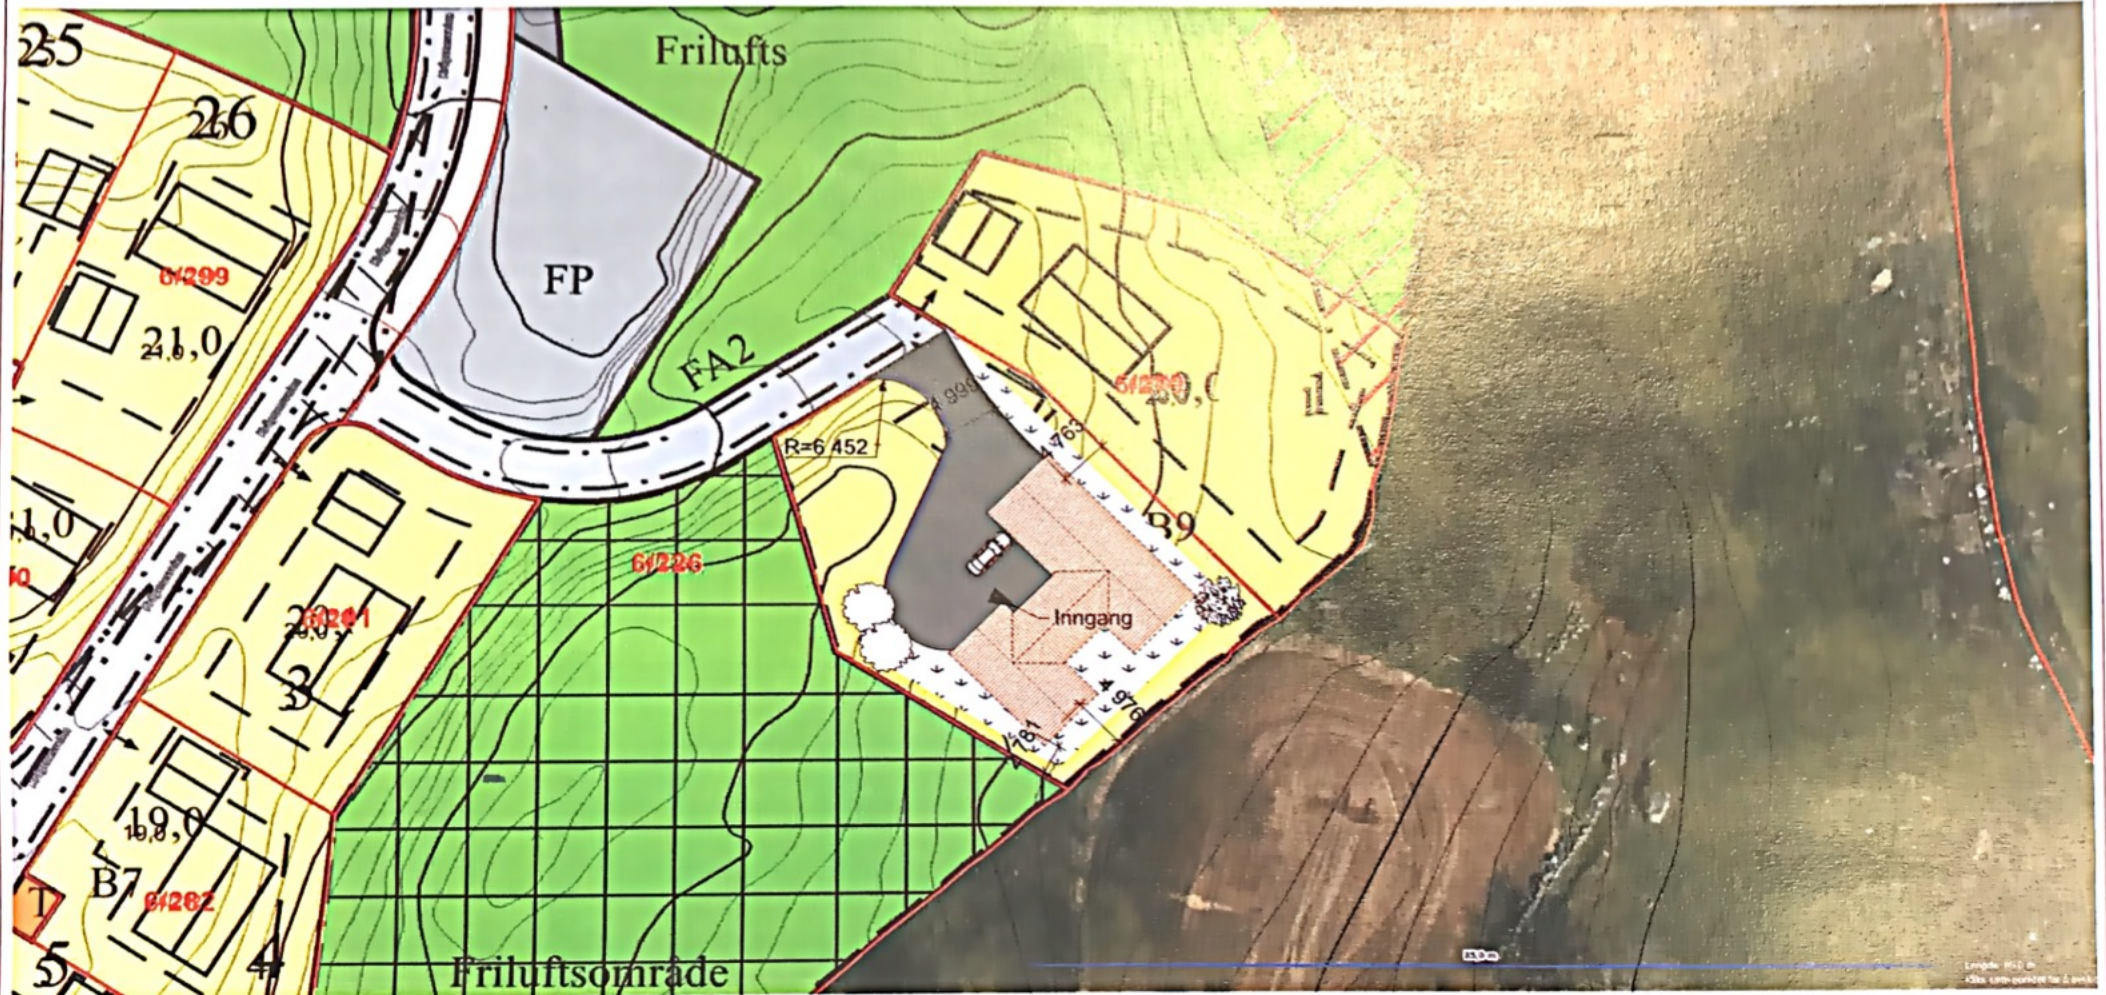

Byggets såle og møne høyde er ikke tegnet inn på situasjonsplanen

- Plen
- Parkering
- Nybygg


Prosjekt <b>Ny Enebolig</b>	Kontroll perspektiv: Sign. Kontroll
Tilskriver <b>Ruben Skeime</b> Krågenes 4550 Farsund	Oppr. eller fastsettelse 6/280
Teknisk Tegner <b>Bjørn Arne Skeime</b> Orntandsveien 90 4560 Vamse	Teknisk Tegner
© Alle rettigheter tilhører Little Eianskive AS. Kopiering eller bruk av disse tegningene er forbudt uten skriftlig samtykke	Dato 26/7-2018
Tegning <b>Situasjonsplan/ Utomhusplan</b>	Målestokk 1:500
Tegningsnr. <b>A10-1</b>	Rev. .







Vedlegg E-4

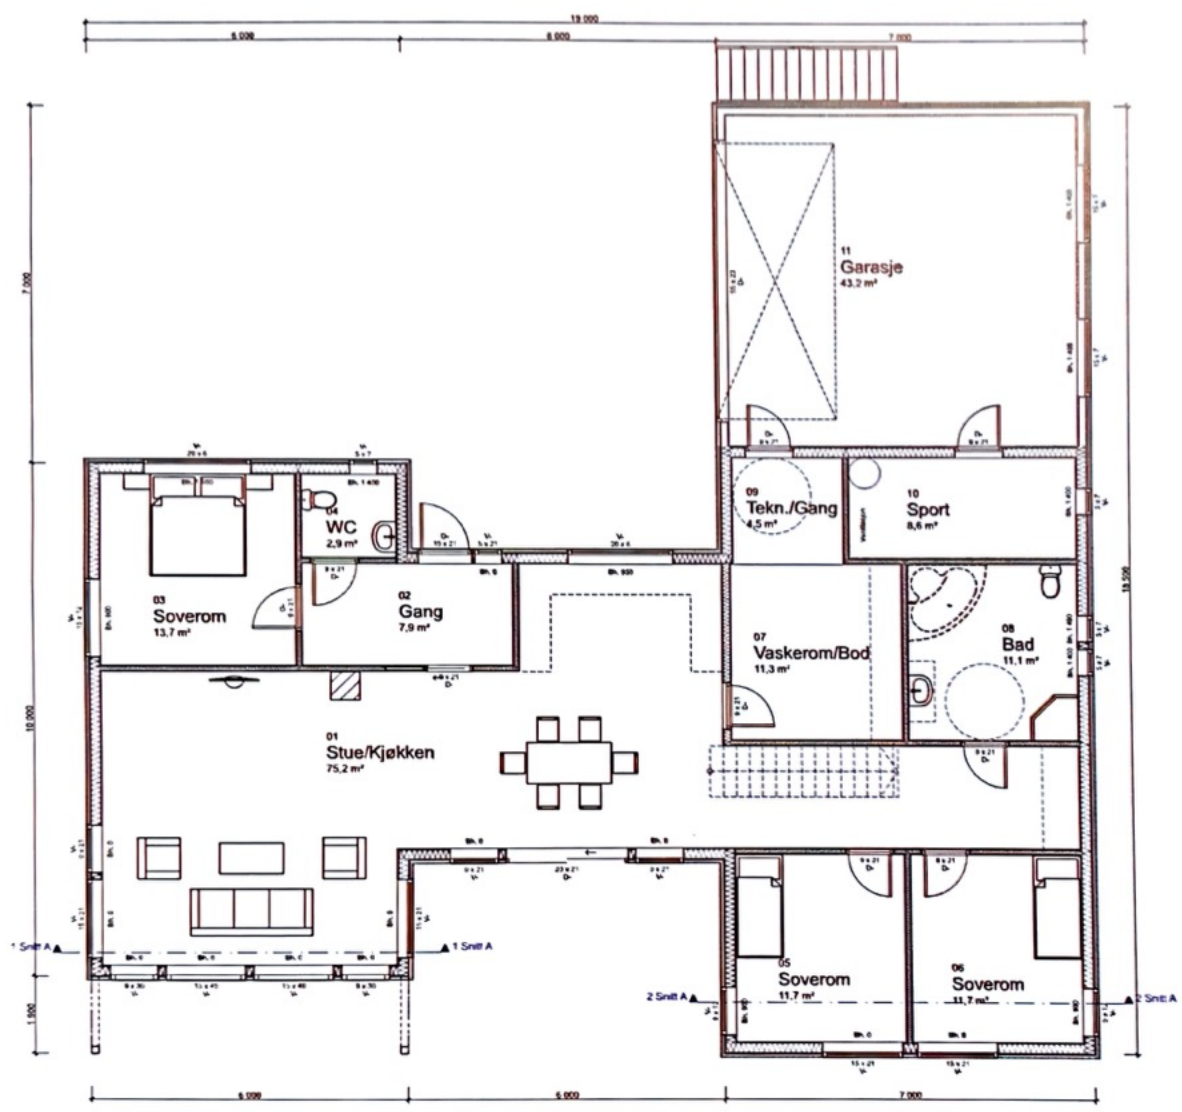


Dato	Rev. Gjelder
REVISJON	
Arealer:	
Prosjekt nr.: 091	
Tegn nr.: 091 - 3	
Tegn viser: Plan 1. eta	
Tegn type: Anm. tegn.	
Tittel:	
<b>Ruben Skeime</b> <b>Ny Enebolig</b> Kråkeneset 4550 Farsund	
Tegn	Kont.
Dato: 17.07.18	Målestokk: 1:100



Tegningen er beskyttet iht. lov om opphavsrett, og må ikke benyttes eller klart etterlignes uten avtale med Arkin AS

# Vedlegg E-6

- Gjeldende loftspen.

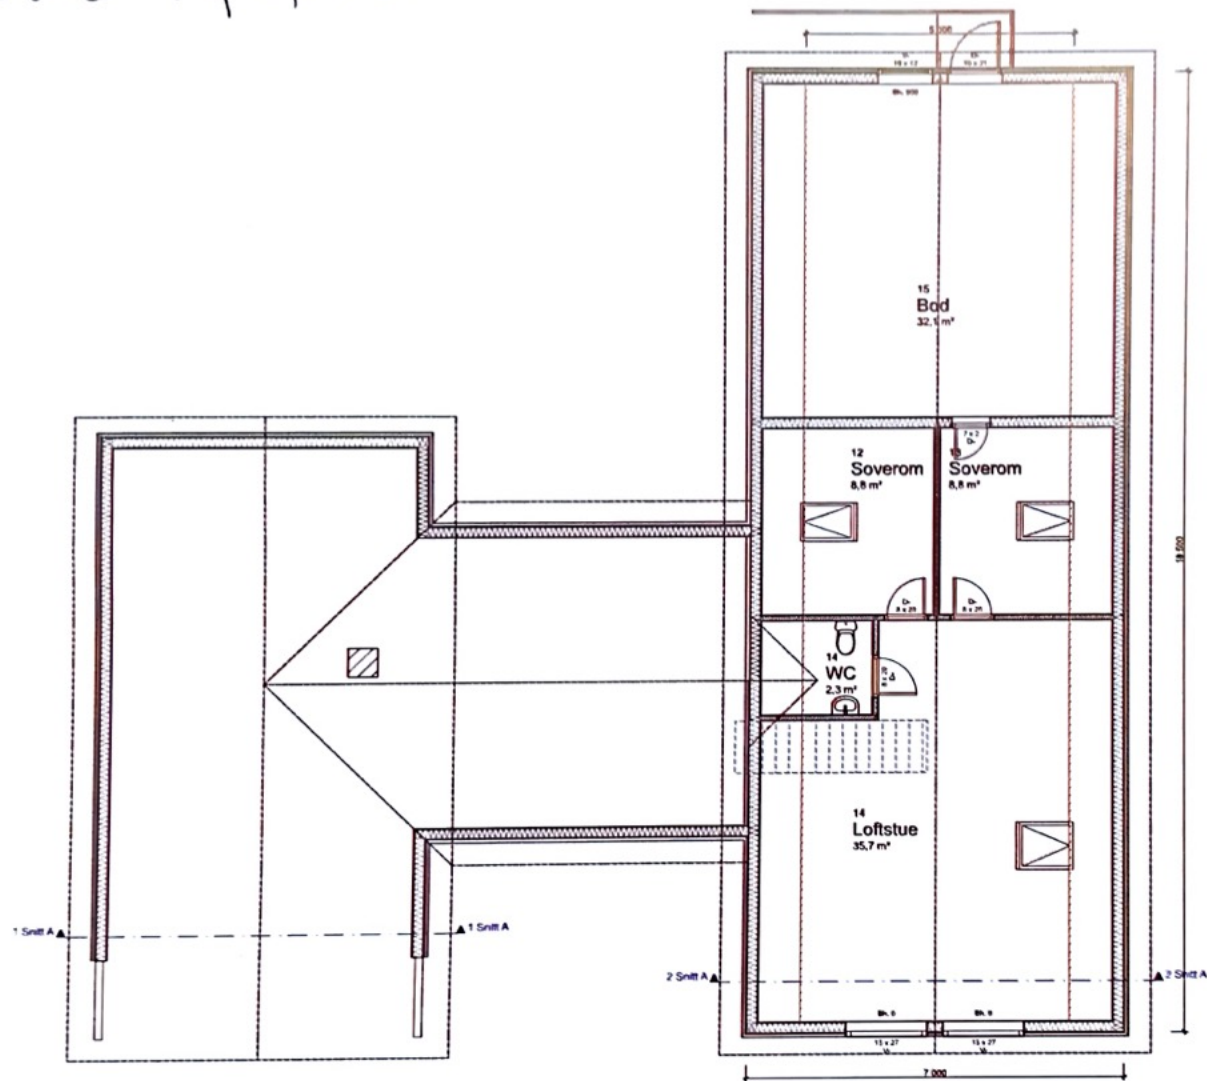

Date	Rev. Gjelder
REVISJON	
Arealer:	
Prosjekt nr.: 091	
Tegning nr.: 091 - 4	
Tegn viser: Plan 2. eta	
Tegn type: "Som Bygget"	
Tittel:	
<b>Ruben Skeime</b> <b>Ny Enebolig</b> Kråkeneset 4550 Farsund	
Tegn	Kont.
Date: 12.03.20	Skala: 1:100