


3X10 siktzone
iflg. regplan

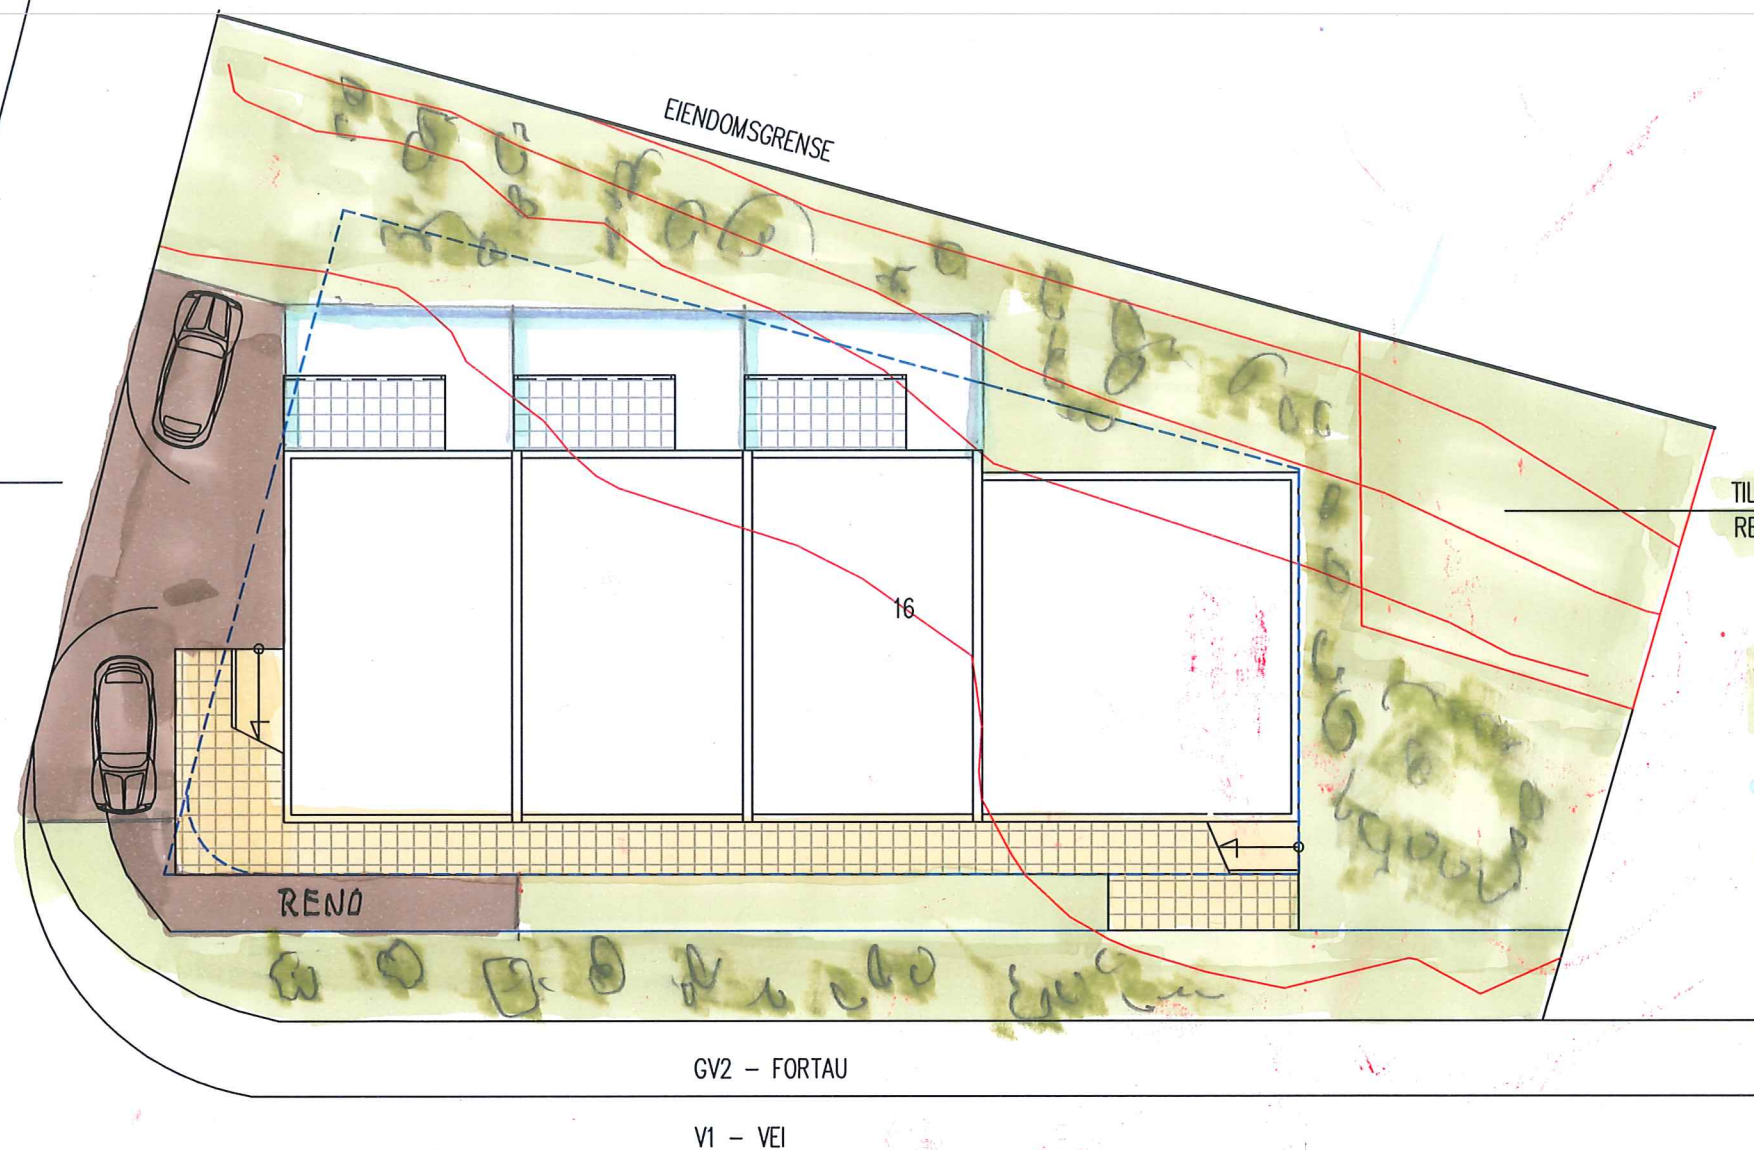

TILHØRER KOMMUNEN
REGULERT TIL GRØNTAREAL

GRØNT-BEPLANTET

PRIVATE AREALER

GANGAREALER

TRAFIKK/GANG

GV2 - FORTAU

V1 - VEI

KSH CONSULT

Volleveien 18 - 4879 Grimstad
Tlf: 90685415
E-post: kshanssen@online.no

~~fjernet tekst "valgfri bruk" påført gjesteparkering~~ ksh 24.05.2025

~~korrigert siktzone ved avkjørsel~~ ksh 22.08.2025

DOKUMENTASJONSTEGNING

ARBEIDSTEGNING

ANBUDSTEGNING

ANMELDELSESTEGNING

Dato

10.04.2025

Konstr./Tegnet

ksh

Godkjent

ksh

Målestokk

1:200/A3

Prosjekt nr.:

XXXX

Filnavn

LEILIGHETSBYGG MED 7 LEILIGHETER OG BODAREAL

JØRGEN BANGS GATE 7 - SITUASJONSPLAN/UTDRAG

Erstatning for:

XXXX

Erstattet av:

XXXX

Tegn. nr.

XXXX

Henvising:

Index:

Beregning: